


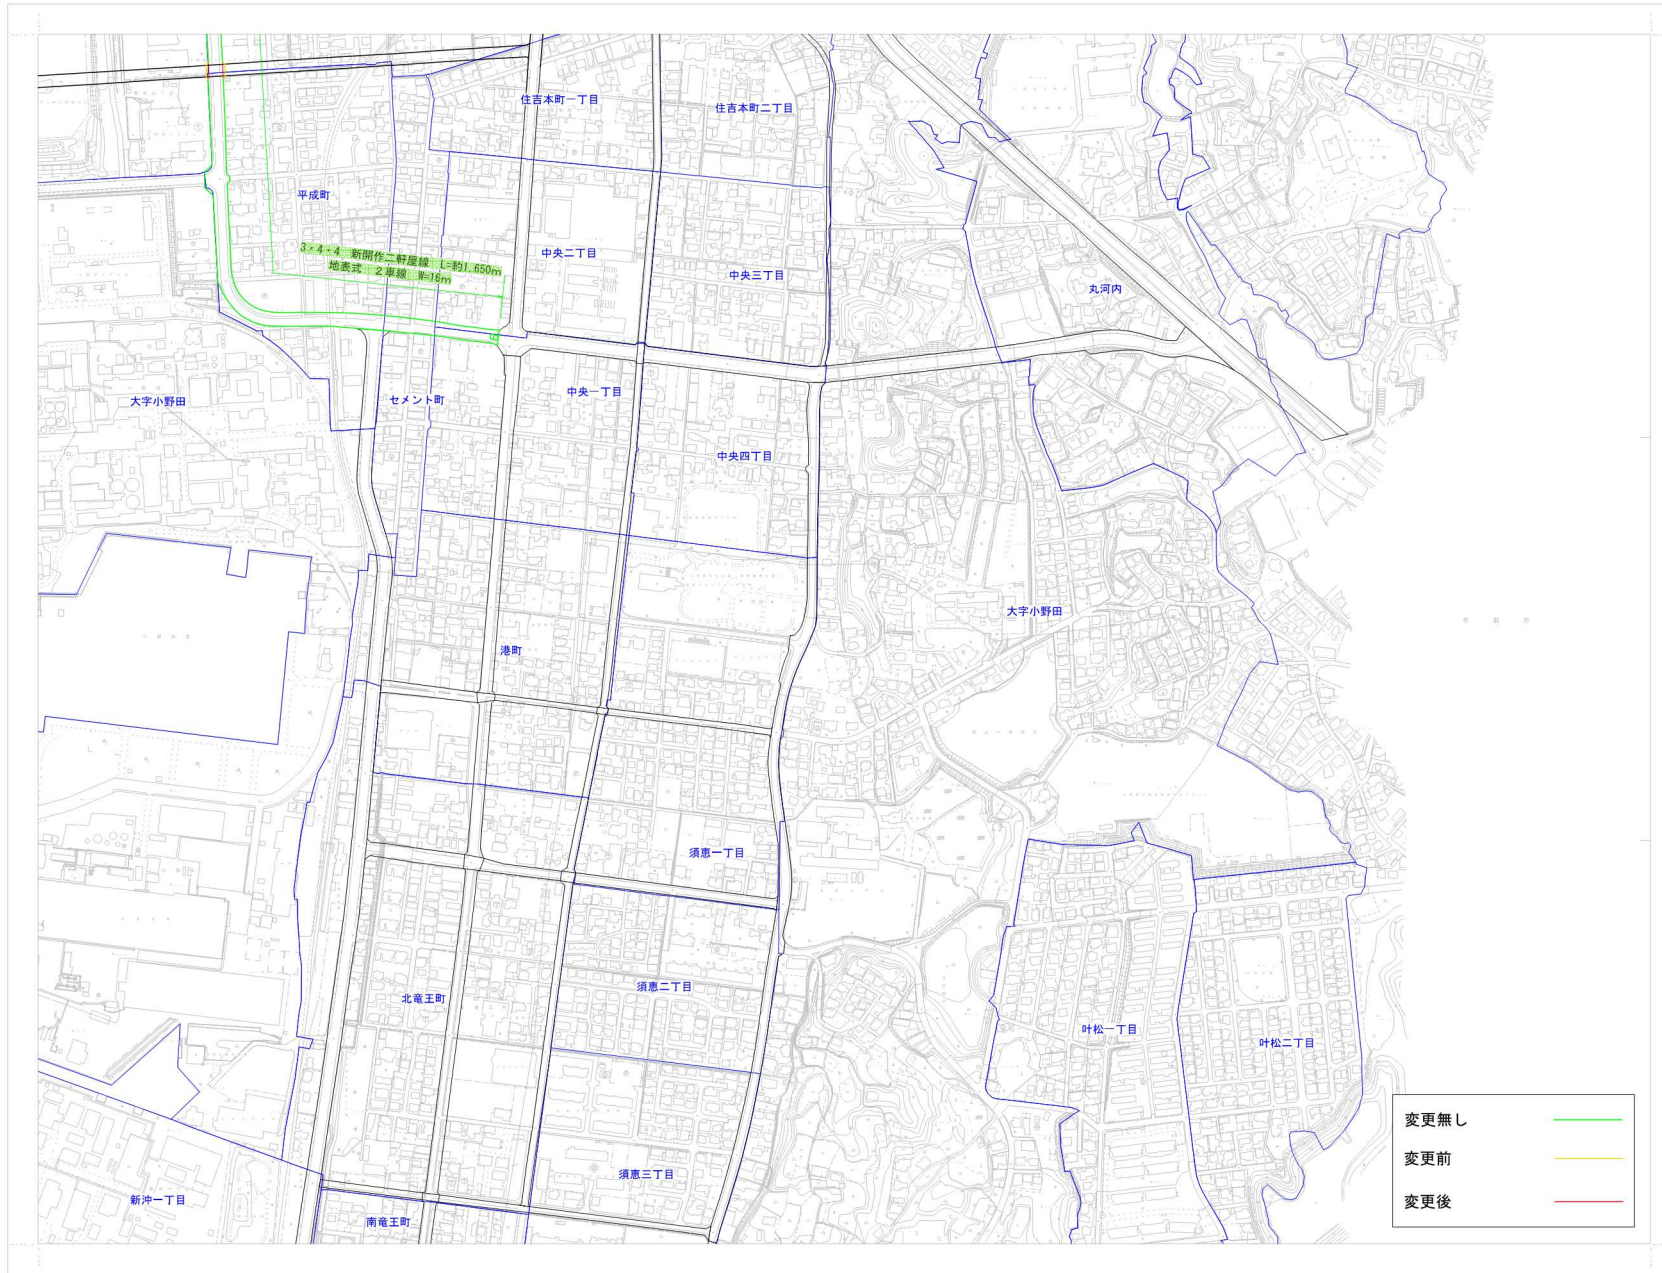

変更無し	—
変更前	—
変更後	—















山陽小野田市都市計画図 56 (RB473)

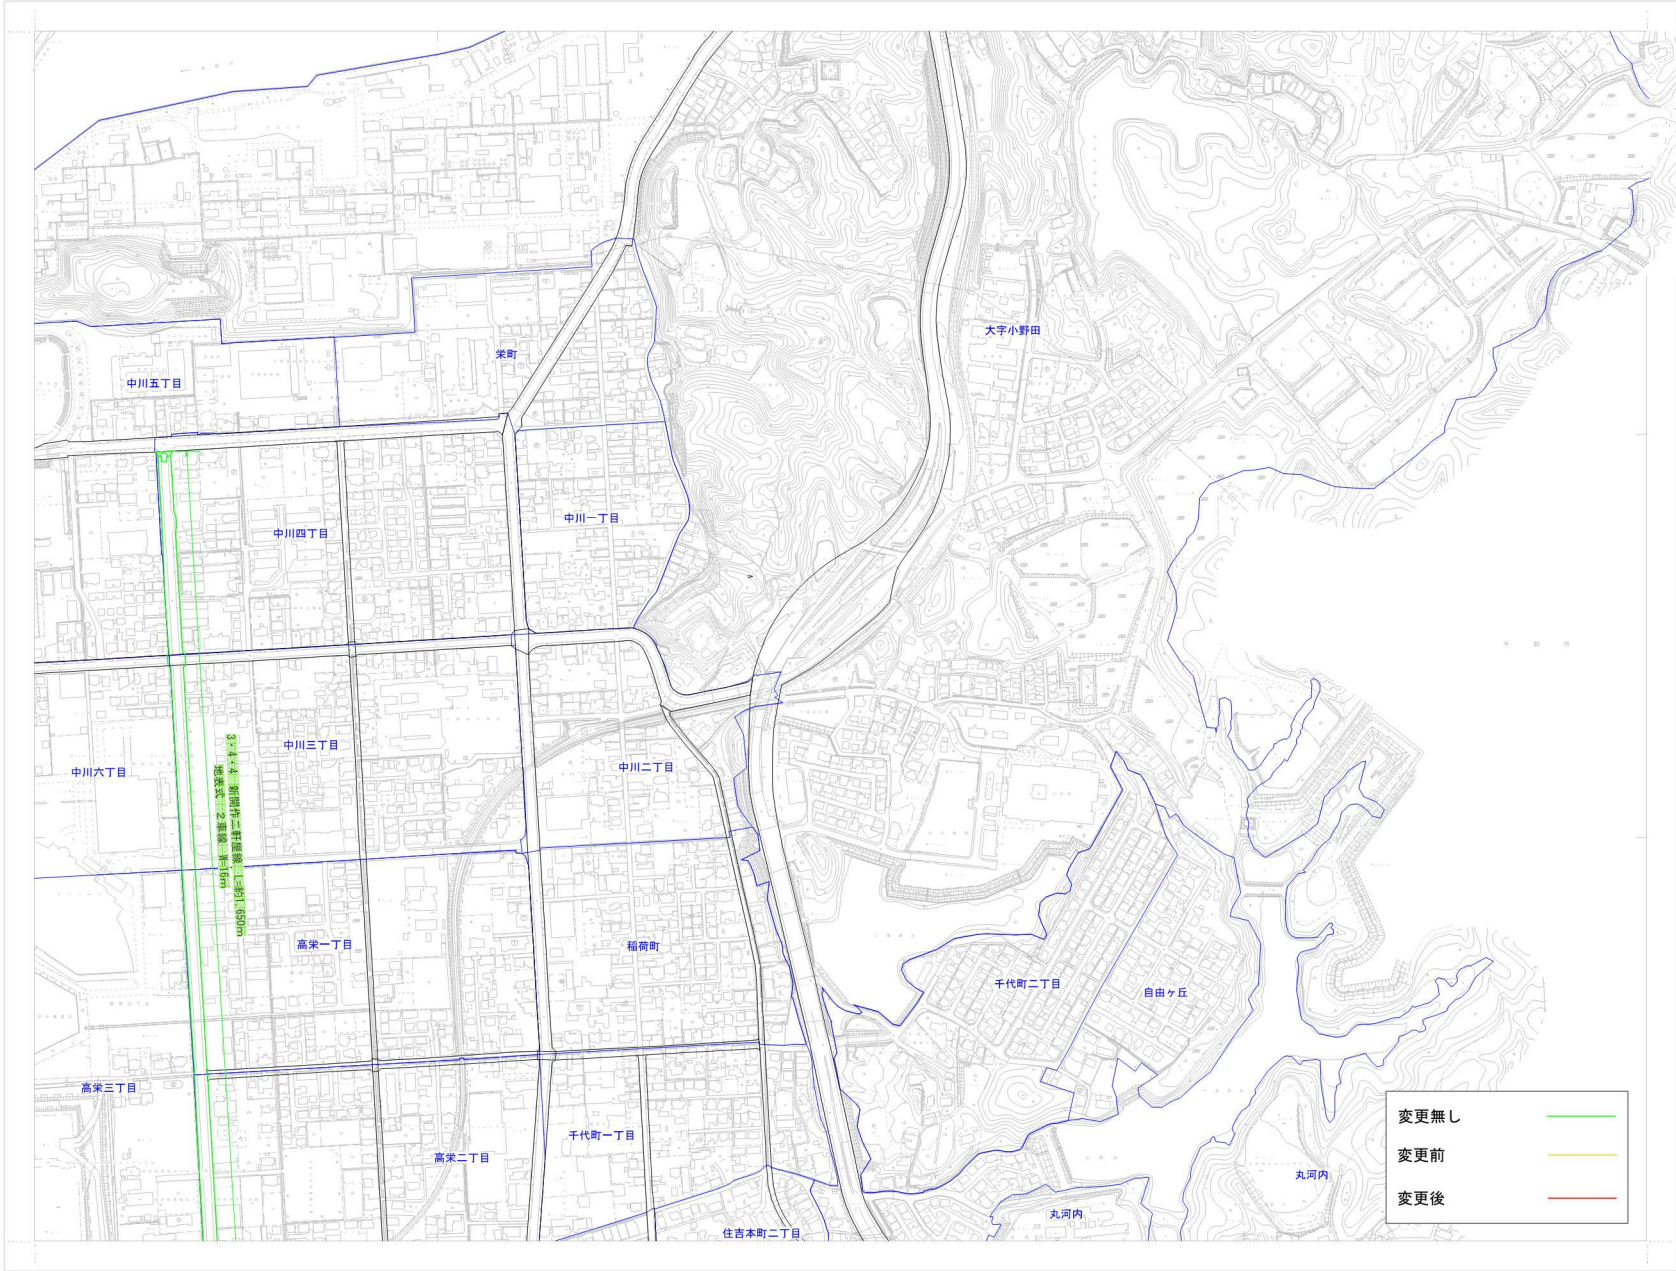









山陽小野田市都市計画図 54 (RB471)

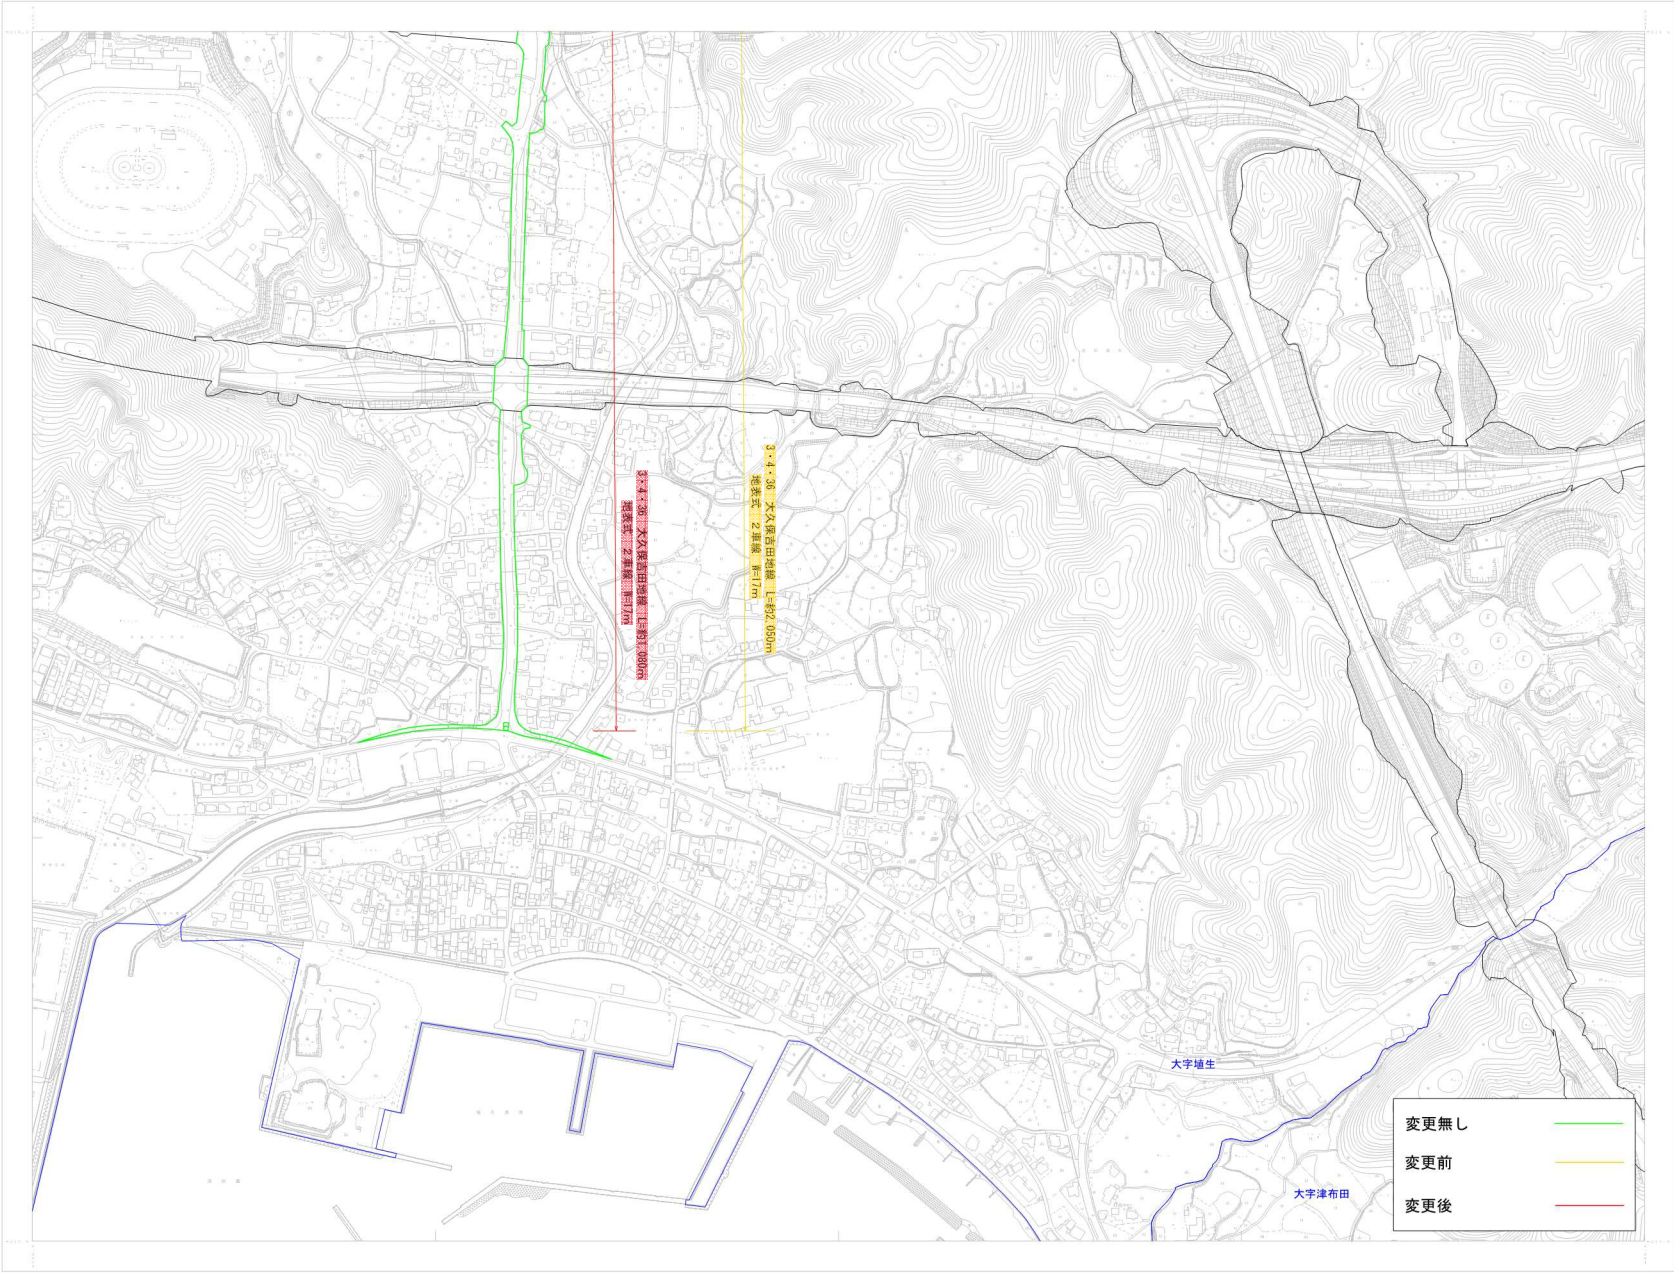




- 変更無し (Green line)
- 変更前 (Yellow line)
- 変更後 (Red line)





山陽小野田市



山陽小野田市都市計画図 28 (RB251)

山陽小野田市

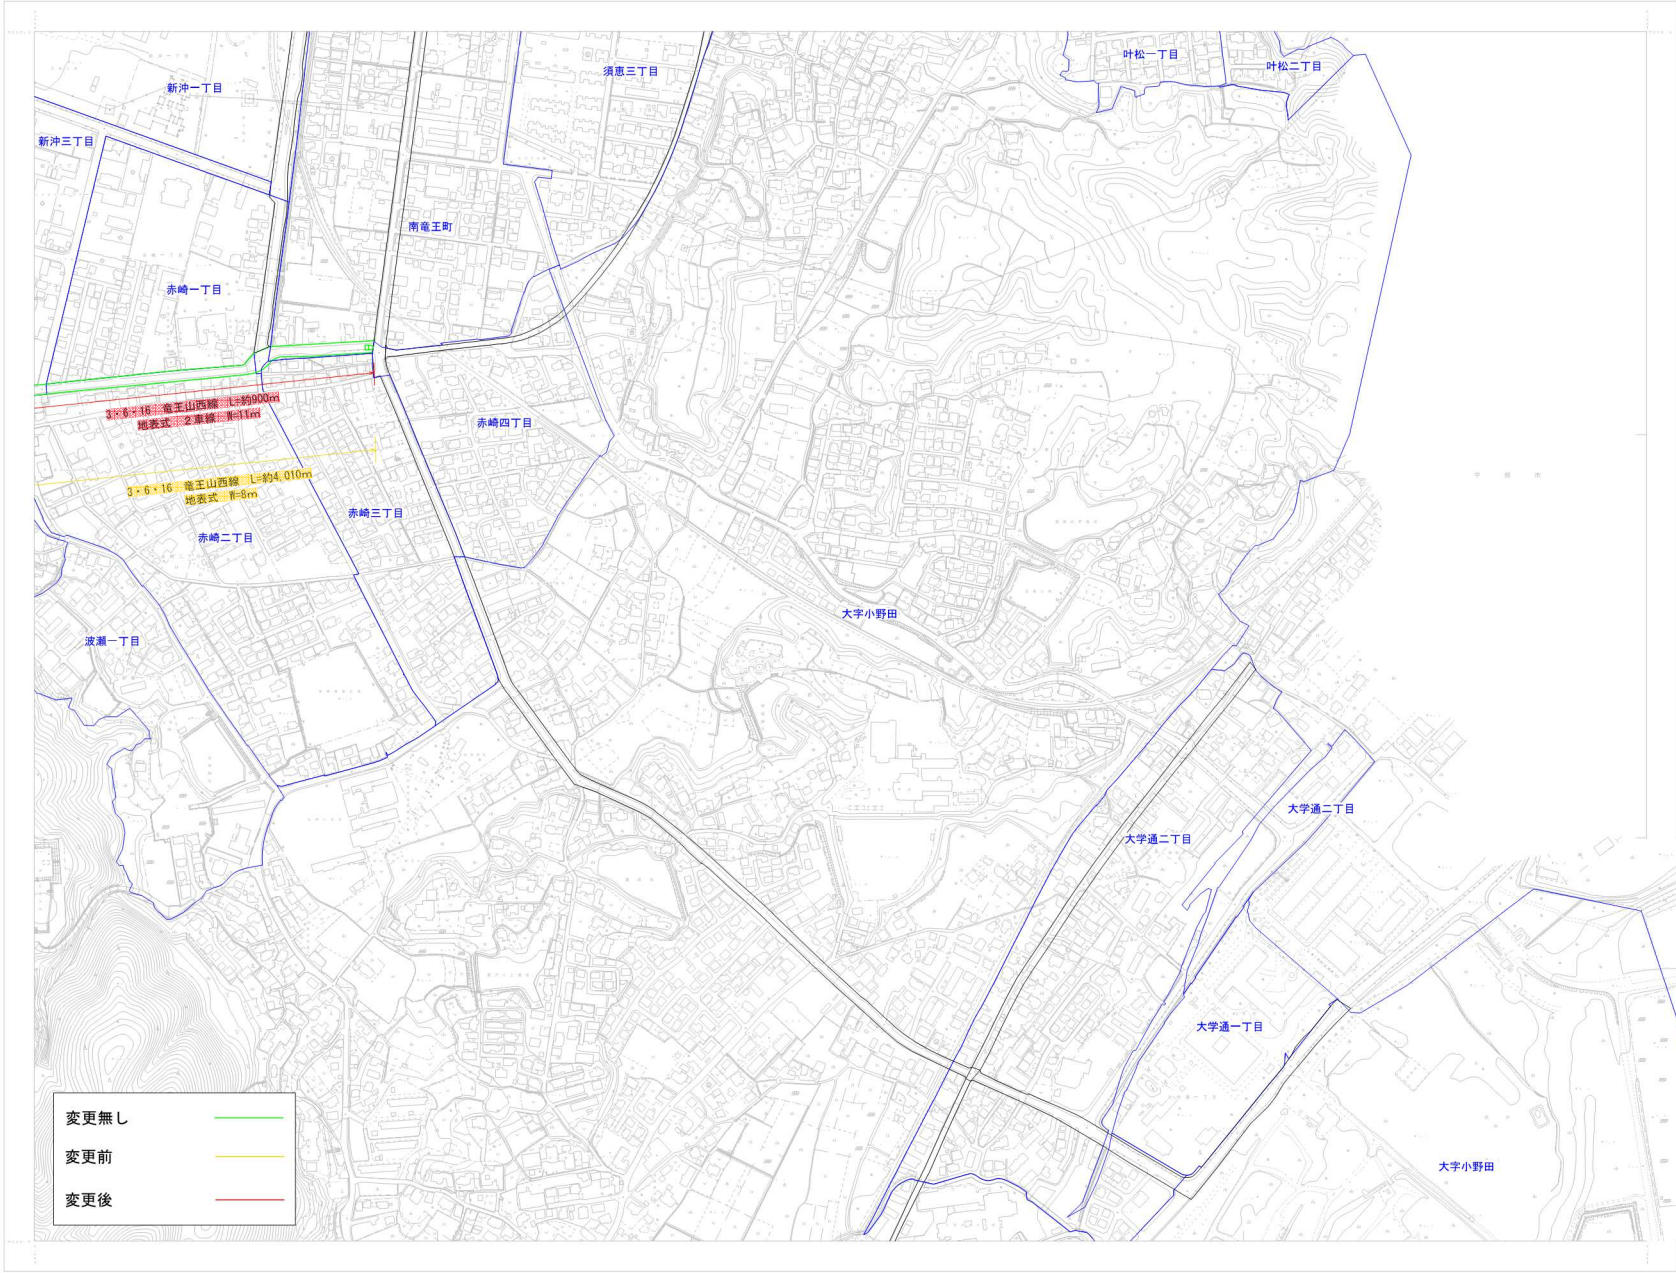







山陽小野田市都市計画図 58 (RB571)

